


PLANTA TERCER PISO  
CLIMATIZACIÓN

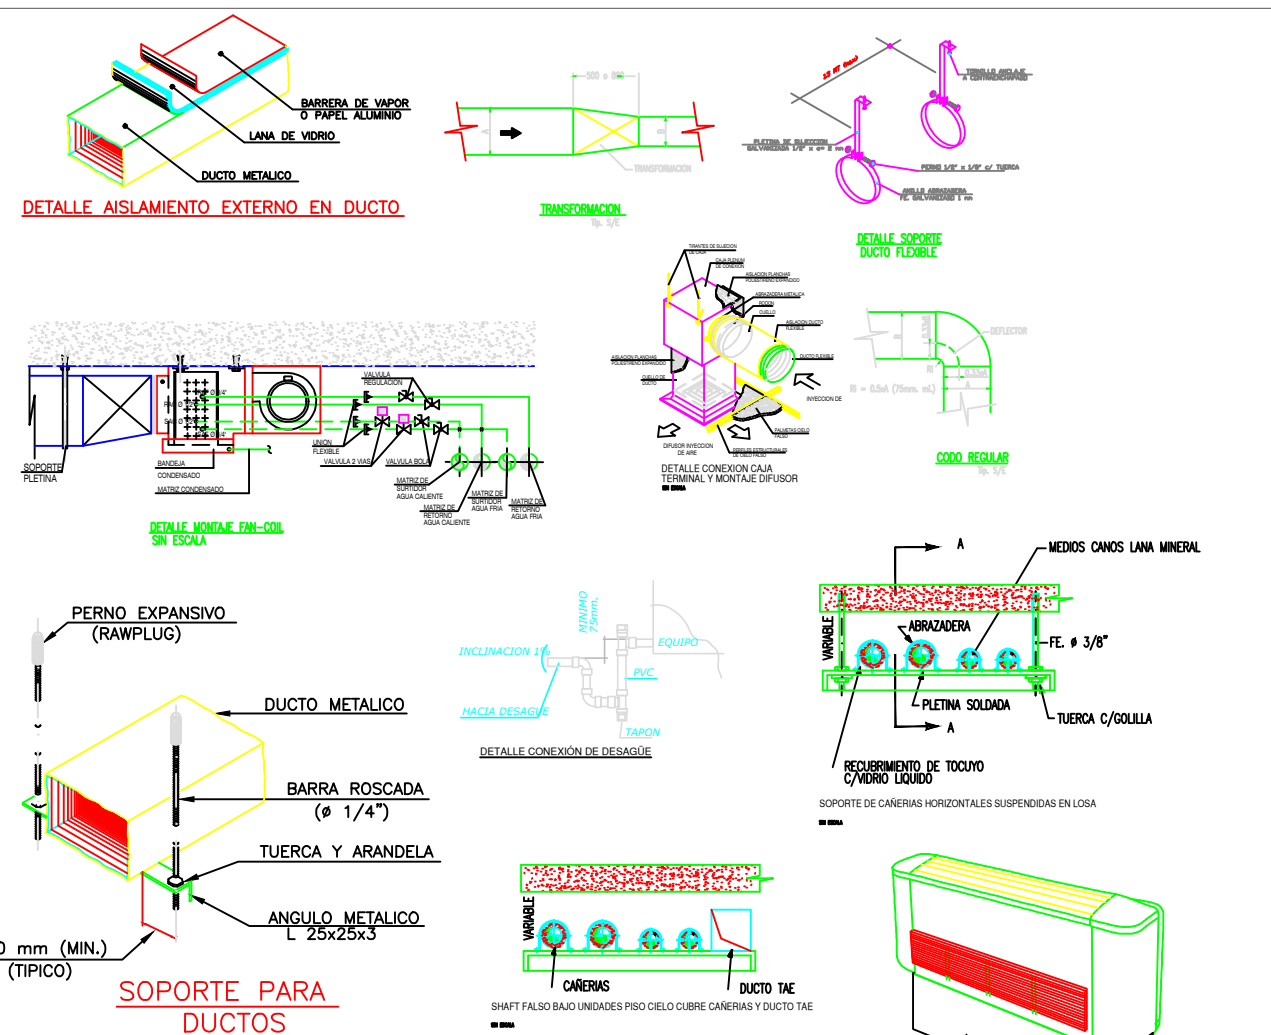


Nº EQUIPO	MARCA PROYECTADA	MARCA INSTALADA	MODELO PROYECTADO	MODELO INSTALADO	CAPACIDAD FRIO TOTAL	CAPACIDAD FRIO SENSIBLE	CAPACIDAD CALEFACCION	CAUDAL INYECCION	CONSUMO MOTOR
FC-01	CLARK	CLARK	FCL-10-PAC	FCL-10-PAC	7,88 kW	5,56 kW	11,9 kW	1,650 MCH	152 W
FC-02	BAUMANN	BAUMANN	FCA-300 CT	FCA-300 CT	2,70 kW	1,91 kW	2,32 kW	510 MCH	53 W
FC-03	BAUMANN	BAUMANN	FCA-600 CT	FCA-600 CT	5,40 kW	4,09 kW	5,40 kW	1,020 MCH	116 W
FC-04	BAUMANN	BAUMANN	FAC-300 CT	FAC-300 CT	2,70 kW	1,91 kW	2,32 kW	510 MCH	53 W
FC-05	BAUMANN	BAUMANN	FCA-1000 CT	FCA-1000 CT	9,00 kW	6,64 kW	7,72 kW	1,700 MCH	168 W
FC-06	BAUMANN	BAUMANN	FCA-1000 CT	FCA-1000 CT	9,00 kW	6,64 kW	7,72 kW	1,700 MCH	168 W
FC-07	BAUMANN	BAUMANN	FCA-500 CT	FCA-500 CT	4,50 kW	3,10 kW	3,87 kW	850 MCH	85 W
FC-08	CLARK	CLARK	FCL-08-PAC	FCL-08-PAC	6,33 kW	4,45 kW	9,75 kW	1,360 MCH	134 W
FC-09	CLARK	CLARK	FCL-03-PAC	FCL-03-PAC	2,84 kW	1,95 kW	4,46 kW	536 MCH	52 W
FC-10	BAUMANN	BAUMANN	FCA-500 CT	FCA-500 CT	4,50 kW	3,10 kW	3,87 kW	850 MCH	85 W
FC-11	BAUMANN	BAUMANN	FCA-1000 CT	FCA-1000 CT	9,00 kW	6,64 kW	7,72 kW	1,700 MCH	168 W
FC-12	BAUMANN	BAUMANN	FCA-1000 CT	FCA-1000 CT	9,00 kW	6,64 kW	7,72 kW	1,700 MCH	168 W
FC-13	BAUMANN	BAUMANN	FCA-1400 CT	FCA-1400 CT	12,6 kW	9,28 kW	11,0 kW	2,380 MCH	252 W
FC-14	BAUMANN	BAUMANN	FCA-1400 CT	FCA-1400 CT	12,6 kW	9,28 kW	11,0 kW	2,380 MCH	252 W
FC-15	BAUMANN	BAUMANN	FCA-400 CT	FCA-400 CT	3,60 kW	2,55 kW	3,10 kW	680 MCH	70 W
FC-16	CLARK	BAUMANN	FCL-04-VAC	FCA-500 CT	4,13 kW	3,10 kW	3,87 kW	850 MCH	85 W
FC-17	BAUMANN	BAUMANN	FCA-300 CT	FCA-300 CT	2,16 kW	1,55 kW	4,22 kW	340 MCH	480 W

SIMBOLOGIA	
FC-XX	EQUIPO FANCOIL CUATRO TUBOS
RI	REJILLA DE INYECCION DE AIRE
RR	REJILLA DE RETORNO DE AIRE
RTAE	REJILLA DE TOMA AIRE EXTERIOR
TAE	TOMA DE AIRE EXTERIOR
Ⓢ	TERMOSTATO AMBIENTE, UNIFICADO A 1,40 METROS DE PLAF., CON CAJA

**AS-BUILT**  
EMPRESA INSTALADORA:  
**D'LAIRE ACONDICIONADO**  
BANCO CENTRAL DE CHILE  
SISTEMA DE CLIMATIZACION 3º PISO (DOF)

Proyecto	E.A.	03.04.2012
Revisión	E.A.	03.04.2012
Revisión	E.A.	03.04.2012
Revisión	E.A.	03.04.2012

PLANO AS-BUILT  
BANCO CENTRAL DE CHILE  
Laminas: 001

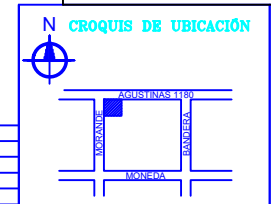

INSCRIPCION SEC

Nº \_\_\_\_\_

FECHA \_\_\_\_\_

**BANCO CENTRAL DE CHILE**

REMODELACION DOF ETAPA II  
3º PISO  
Proyecto Clima, pintura y detalles

CALLE AGUSTINAS 1180  
COMUNA: SANTIAGO

LÁMINA: 1 DE 3  
ESCALA: 1/75  
FECHA: ABR/11  
PROY.: \_\_\_\_\_  
APROB.: \_\_\_\_\_

BANCO CENTRAL DE CHILE  
R.U.T.: 97.026.000-1