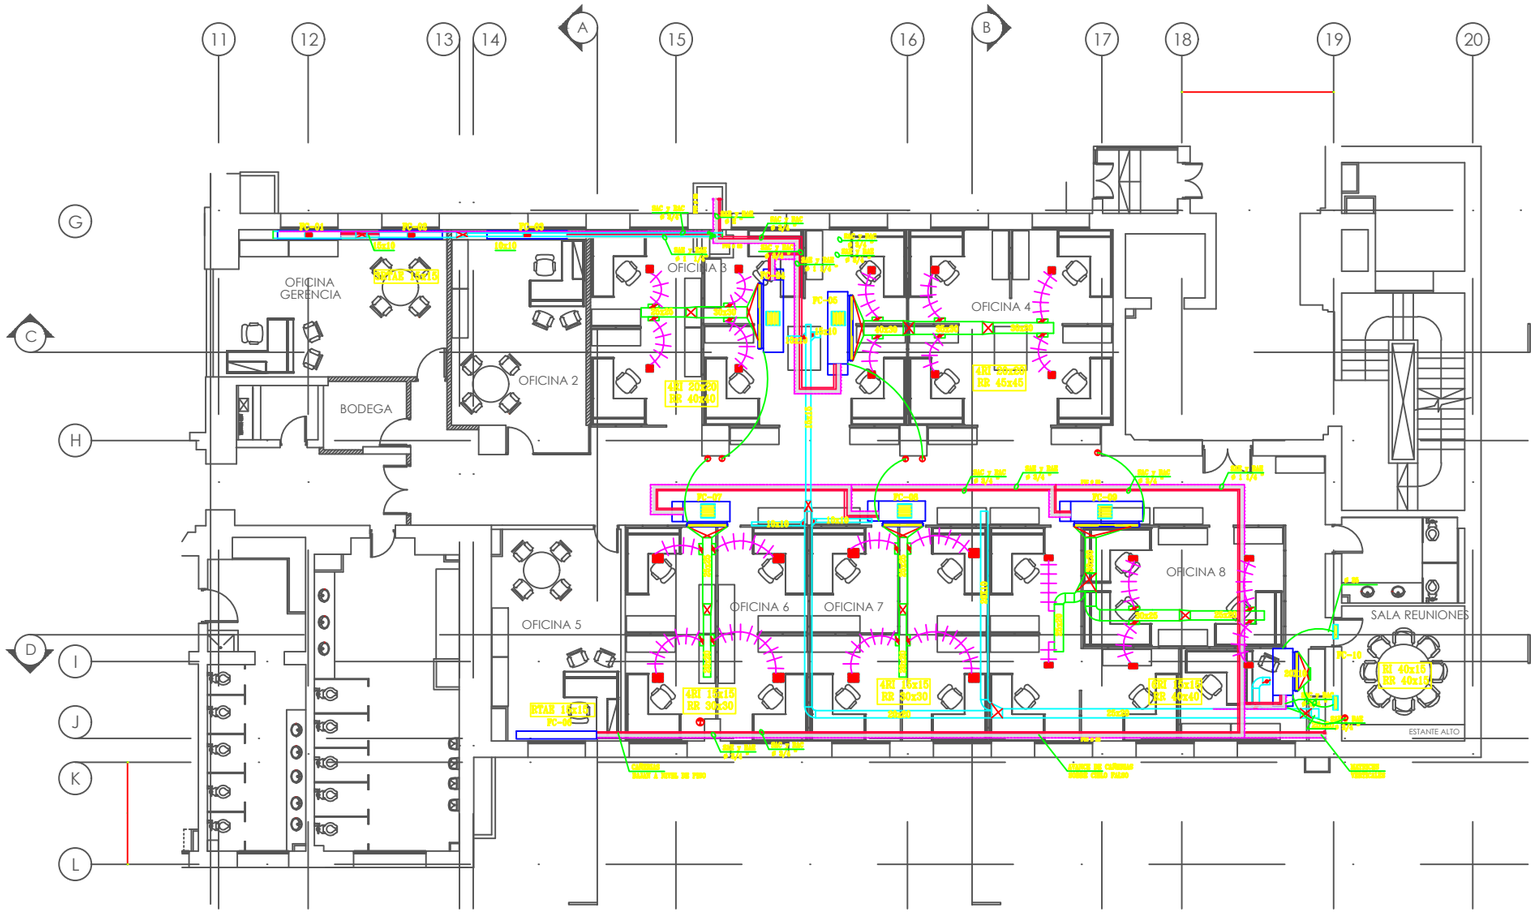

PLANTA SEGUNDO PISO
CLIMATIZACIÓN

ESCALA 1:50

Nº EQUIPO	MARCA PROYECTADA	MARCA INSTALADA	MODELO PROYECTADO	MODELO INSTALADO	CAPACIDAD FRIO TOTAL	CAPACIDAD FRIO SENSIBLE	CAPACIDAD CALEFACCIÓN	CAUDAL INYECCIÓN	CONSUMO MOTOR
FC-01	CLARK	CLARK	FDL 06 PAC	FDL 06 PAC	4,85 kW	3,49 kW	7,98 kW	1.074 MCH	134 W
FC-02	CLARK	CLARK	FDL 06 PAC	FDL 06 PAC	4,85 kW	3,49 kW	7,98 kW	1.074 MCH	134 W
FC-03	CLARK	CLARK	FDL 10 PAC	FDL 10 PAC	7,98 kW	5,56 kW	11,9 kW	1.650 MCH	152 W
FC-04	BAUMANN	BAUMANN	FCA-1000 CT	FCA-1000 CT	9,00 kW	6,64 kW	7,22 kW	1700 MCH	168 W
FC-05	BAUMANN	BAUMANN	FCA-1400 CT	FCA-1400 CT	12,6 kW	9,29 kW	11,0 kW	2.380 MCH	252 W
FC-06	CLARK	CLARK	FDL 08 PAC	FDL 08 PAC	6,33 kW	4,45 kW	6,33 kW	1.360 MCH	152 W
FC-07	BAUMANN	BAUMANN	FCA-600 CT	FCA-600 CT	5,40 kW	4,09 kW	5,41 kW	1.020 MCH	116 W
FC-08	BAUMANN	BAUMANN	FCA-600 CT	FCA-600 CT	5,40 kW	4,09 kW	5,41 kW	1.020 MCH	116 W
FC-09	BAUMANN	BAUMANN	FCA-1000 CT	FCA-1000 CT	9,00 kW	6,64 kW	7,72 kW	1.700 MCH	168 W
FC-10	BAUMANN	BAUMANN	FCA-600 CT	FCA-600 CT	5,40 kW	4,09 KW	5,41 kW	1.020 MCH	116 W

SIMBOLOGIA	
FC-XX	EQUIPO FANCOIL CUATRO TUBOS
RI	REJILLA DE INYECCIÓN DE AIRE
RR	REJILLA DE RETORNO DE AIRE
RTAE	REJILLA DE TOMA AIRE EXTERIOR
TAE	TOMA DE AIRE EXTERIOR
Ⓣ	TERMOSTATO AMBIENTE, UBICADO A 1,50 METROS DE N.P.T., CON CAJA

Nº	DIB.	FECHA

AS-BUILT

EMPRESA INSTALADORA :

D'LAIRE S.A. ACONDICIONADO
Servicios Integrales en Climatización
Jose Joaquín Prieto Nº 8195 Pedro Aguirre Cerda
Fono (56-2) 327 44 00 / Fax (56-2) 312 30 40 Santiago Chile
www.dlaireacondicionado.cl

Obra: BANCO CENTRAL DE CHILE

Contenido: SISTEMA DE CLIMATIZACION 2° PISO (DOF)

				Proyectó	E.G. 03.04.2012
				Revisó	E.G. 03.04.2012
				Dibujó	F.G. 03.04.2012
0	PLANO AS-BUILT	E.G.	ABRIL-2013	Aprobó	E.G. 03.04.2012
Nº	Contenido	Revisó	Fecha	Escala	1:1.75

Contenido	Lámina	Plano Nº	Revisión
PLANO AS-BUILT BANCO CENTRAL DE CHILE	2 de 3	002	0

VERSIÓN:

FECHA: Agosto de 2011

BANCO CENTRAL DE CHILE

N CROQUIS DE UBICACIÓN

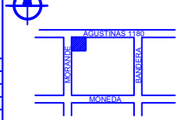

INSCRIPCIÓN SEC

Nº _____

FECHA _____

REMODELACIÓN DOF ETAPA II
2°PISO
Proyecto Clima, Planta

CALLE: AGUSTINAS 1180
COMUNA: SANTIAGO

LÁMINA: 2 DE 3
ESCALA: 1:50
FECHA: AGO/11
PROY.:
APROBÓ:

BANCO CENTRAL DE CHILE
PROPIETARIO
R.U.T.: 97.029.000-1